


# PŮDORYS 1.NP

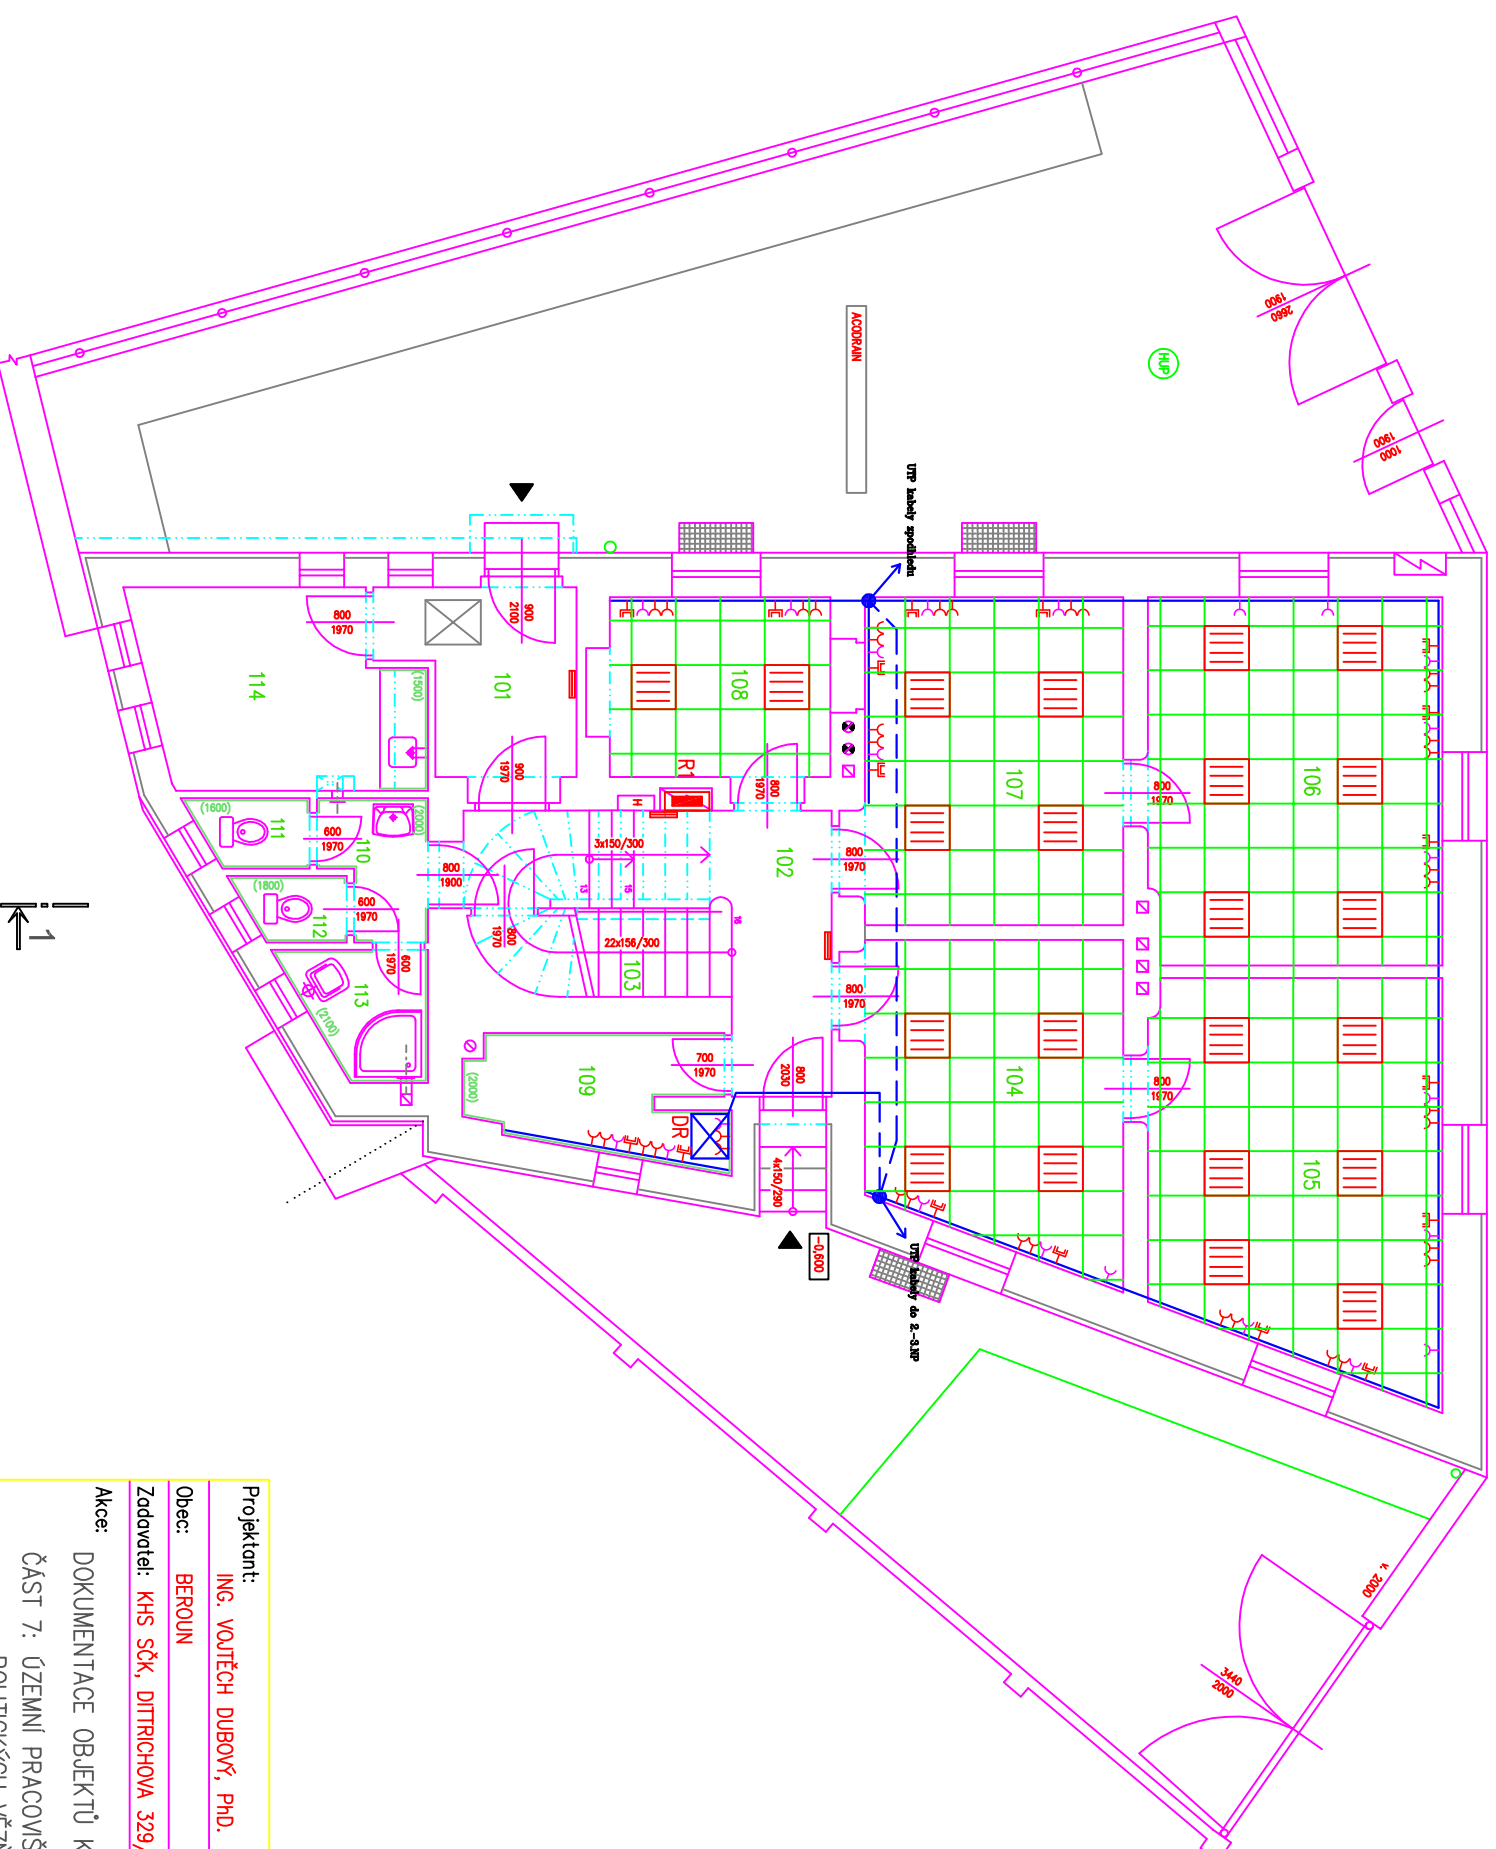

**LEGENDA MÍSTNOSTI**

ČÍSLO	NÁZEV MÍSTNOSTI	m <sup>2</sup>	PODLAHA	S.V.	PODLAHA
101	ZÁJEVÍ	5,71	keramická dlažba		
103	SCHODIŠTĚ	14,33	keramická dlažba	2970	
104	KANCELÁŘ	20,32	keramická dlažba	2925	
105	KANCELÁŘ	19,64	keramická dlažba	2940	
106	KANCELÁŘ	15,40	keramická dlažba	3030	
107	KANCELÁŘ	15,40	keramická dlažba	3030	
108	ARCHIV	5,39	keramická dlažba	3030	
109	SKLAD	2,42	keramická dlažba	2500	
110	PRŮVĚŠNÍ WC	1,38	keramická dlažba	2500	
111	WC	1,29	keramická dlažba	2500	
112	WC	2,85	keramická dlažba	2500	

## Legenda:


<b>Projektant:</b> ING. VOJTĚCH DUBOVÝ, PHD.	<b>Vypracoval:</b> ING. VOJTĚCH DUBOVÝ, PHD.
<b>Obec:</b> BEROUN	<b>Okres:</b> BEROUN
<b>Zadavatel:</b> KHS SČK, DITTRICHOVA 329/17, 128 01 PRAHA 2	
<b>Ace:</b> DOKUMENTACE OBJEKTŮ KHS STŘEDOČESKÉHO KRAJE ČÁST 7: ÚZEMNÍ PRACOVŠTĚ BEROUN POLITICKÝCH VĚZŇŮ 455, BEROUN	<b>Měřítko:</b> 1 : 1000
<b>Stupeň:</b> DOKUMENTACE SKUTEČNÉHO PROVEDENÍ STAVBY	<b>Zakáz. číslo:</b> 008/2012
	<b>Stupeň:</b> DOKUMENTACE
	<b>Číslo výkresu:</b> 02
	<b>Číslo kopie:</b> 1